


**KELLERGESSCHOSS**

**BESTANDSPLAN**

WOHN- u. GESCHÄFTSHAUS in  
58452 WITTEN, WIDESTR. 30

M 1:100

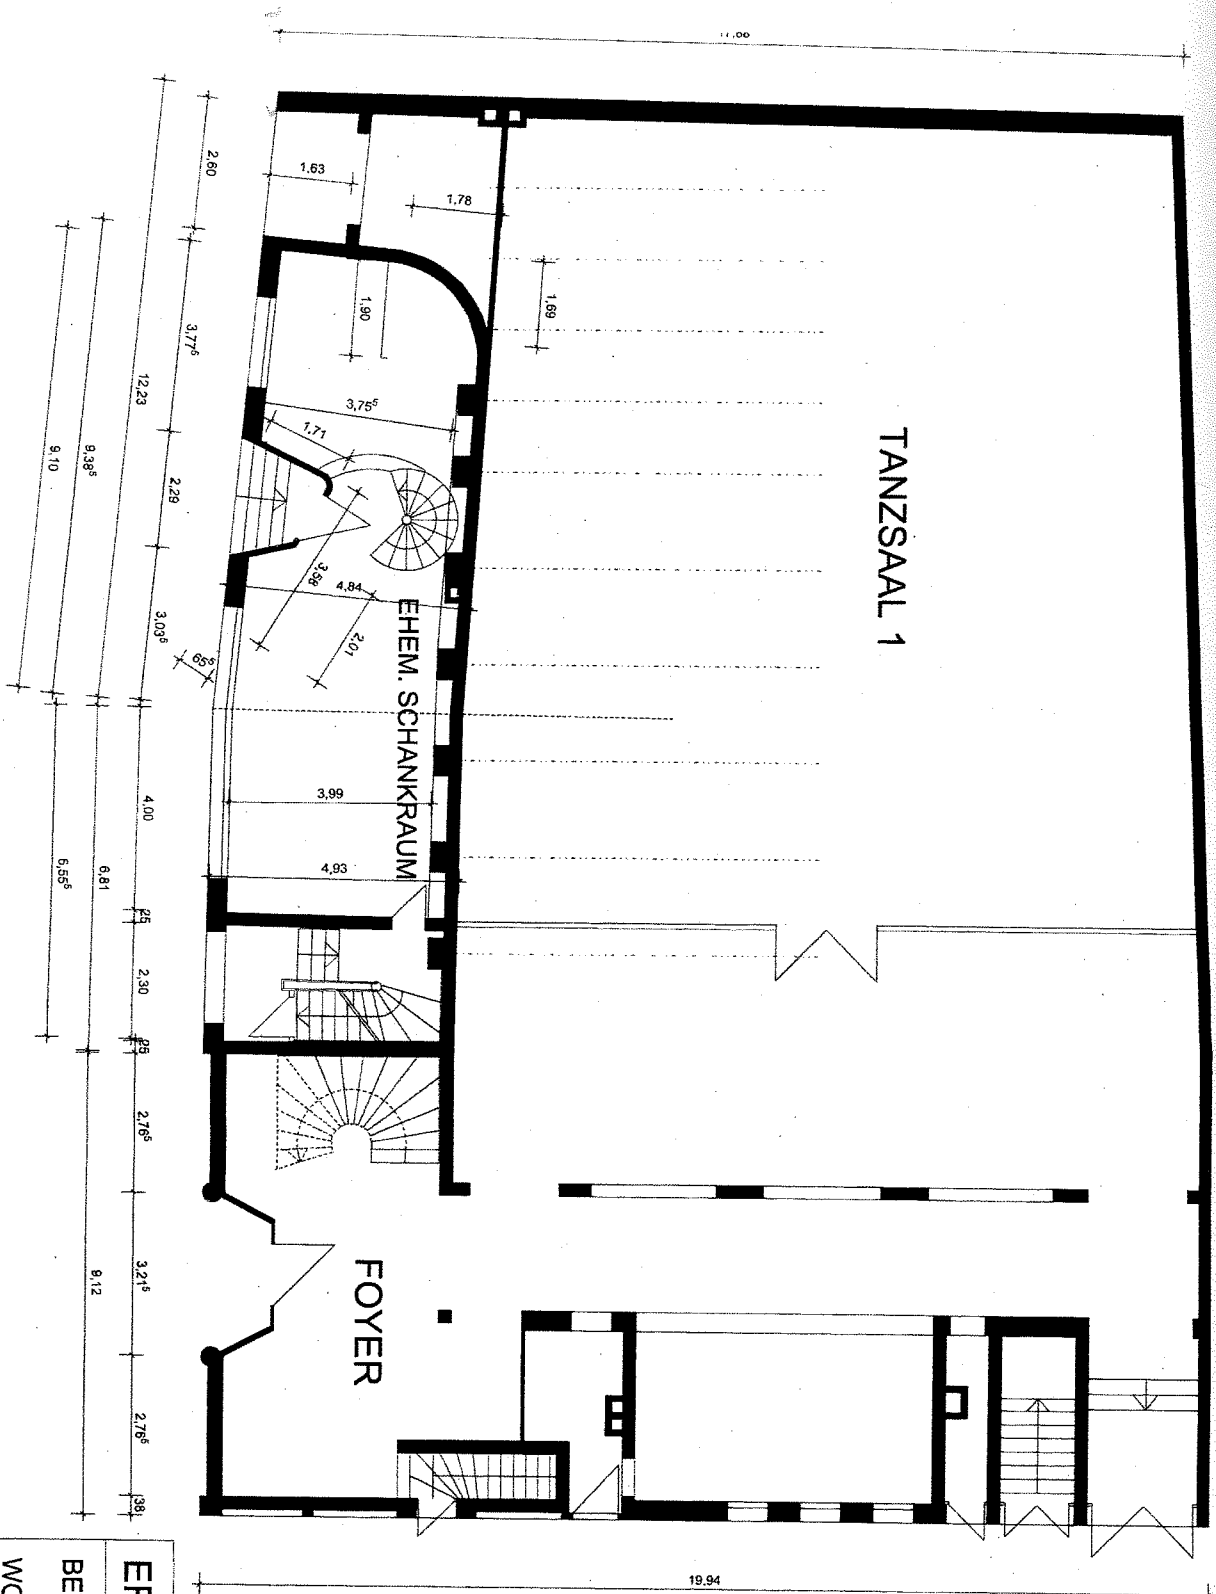

TANZSAAL 1

EHEN. SCHANKRAUM


FOYER

**ERDGESCHOSS**

BESTANDSPLAN 26.3.2010

WOHN- u. GESCHÄFTSHAUS in  
58452 WITTEN, WIDESTR. 30

M 1:100

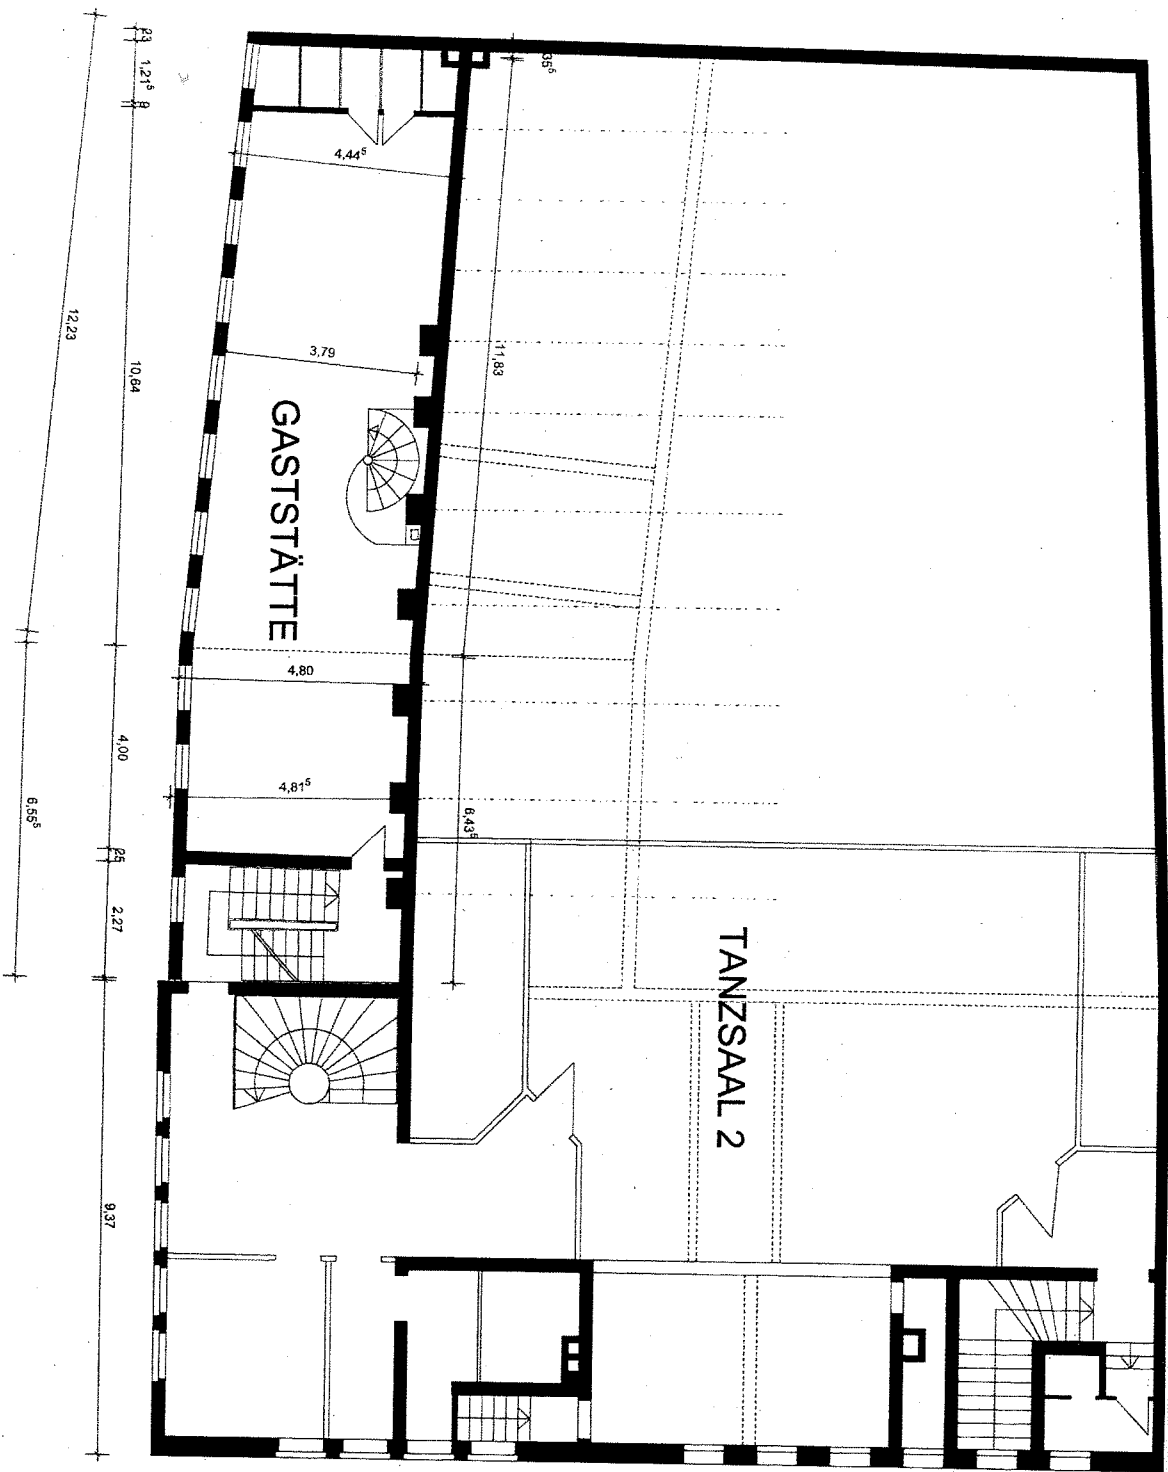

**1. OBERGESCHOSS**  
 BESTANDSPLAN 26.3.2010  
 WOHN- u. GESCHÄFTSHAUS in  
 58452 WITTEN, WIDESTR. 30  
 M 1:100