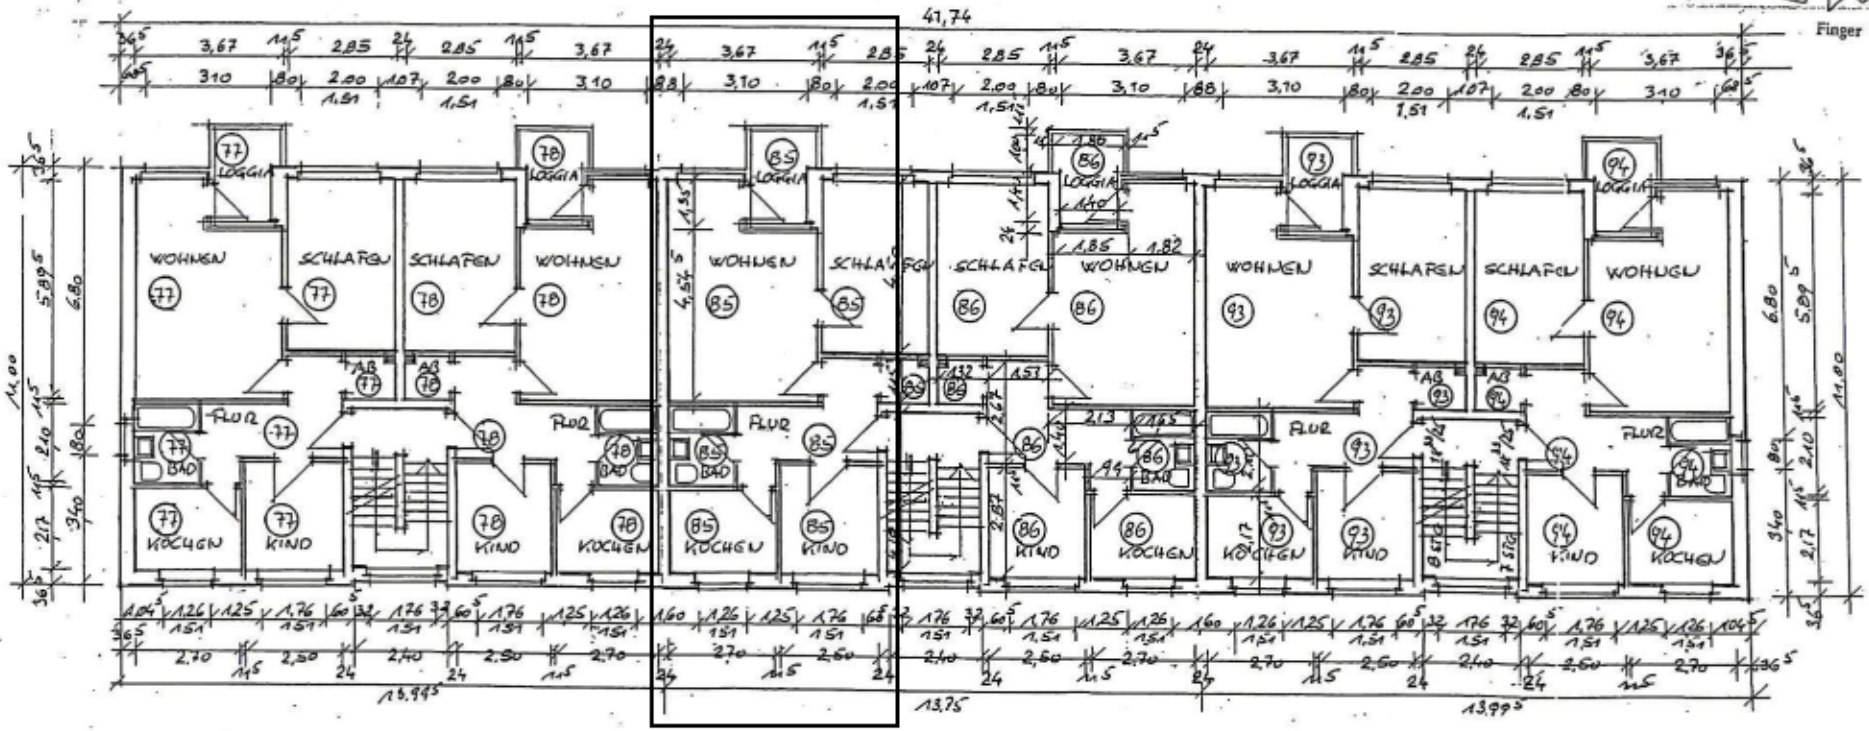


PFLUGACKER 20a - 20c, 22523 HA
BESTANDSPLAN MEHRFAMILIE
GRUNDRISS 2.OBERGESCHOSS M 1
R.HOZ, ARCHITEKT, HAMBURG, 15.